

変更計画図

土地利用計画図 造成計画図 給排水計画図 電柱計画図



1/350


※計画高さの変更箇所は
赤字にしております。

1/500の公図を元に作成

登記簿面積 5001m² (1512.80坪)
有効販売面積 4497.54m² (1360.50坪)
④⑤⑧⑨敷地延長面積 501.9m² (151.82坪)
※アスファルト舗装予定
事業面積 4999.44m² (1512.33坪)

積水④、⑫～⑮号地 積水ハウス様建築条件付き

- 排水
- 給水
- 電柱
- 支柱
- 擁壁所有

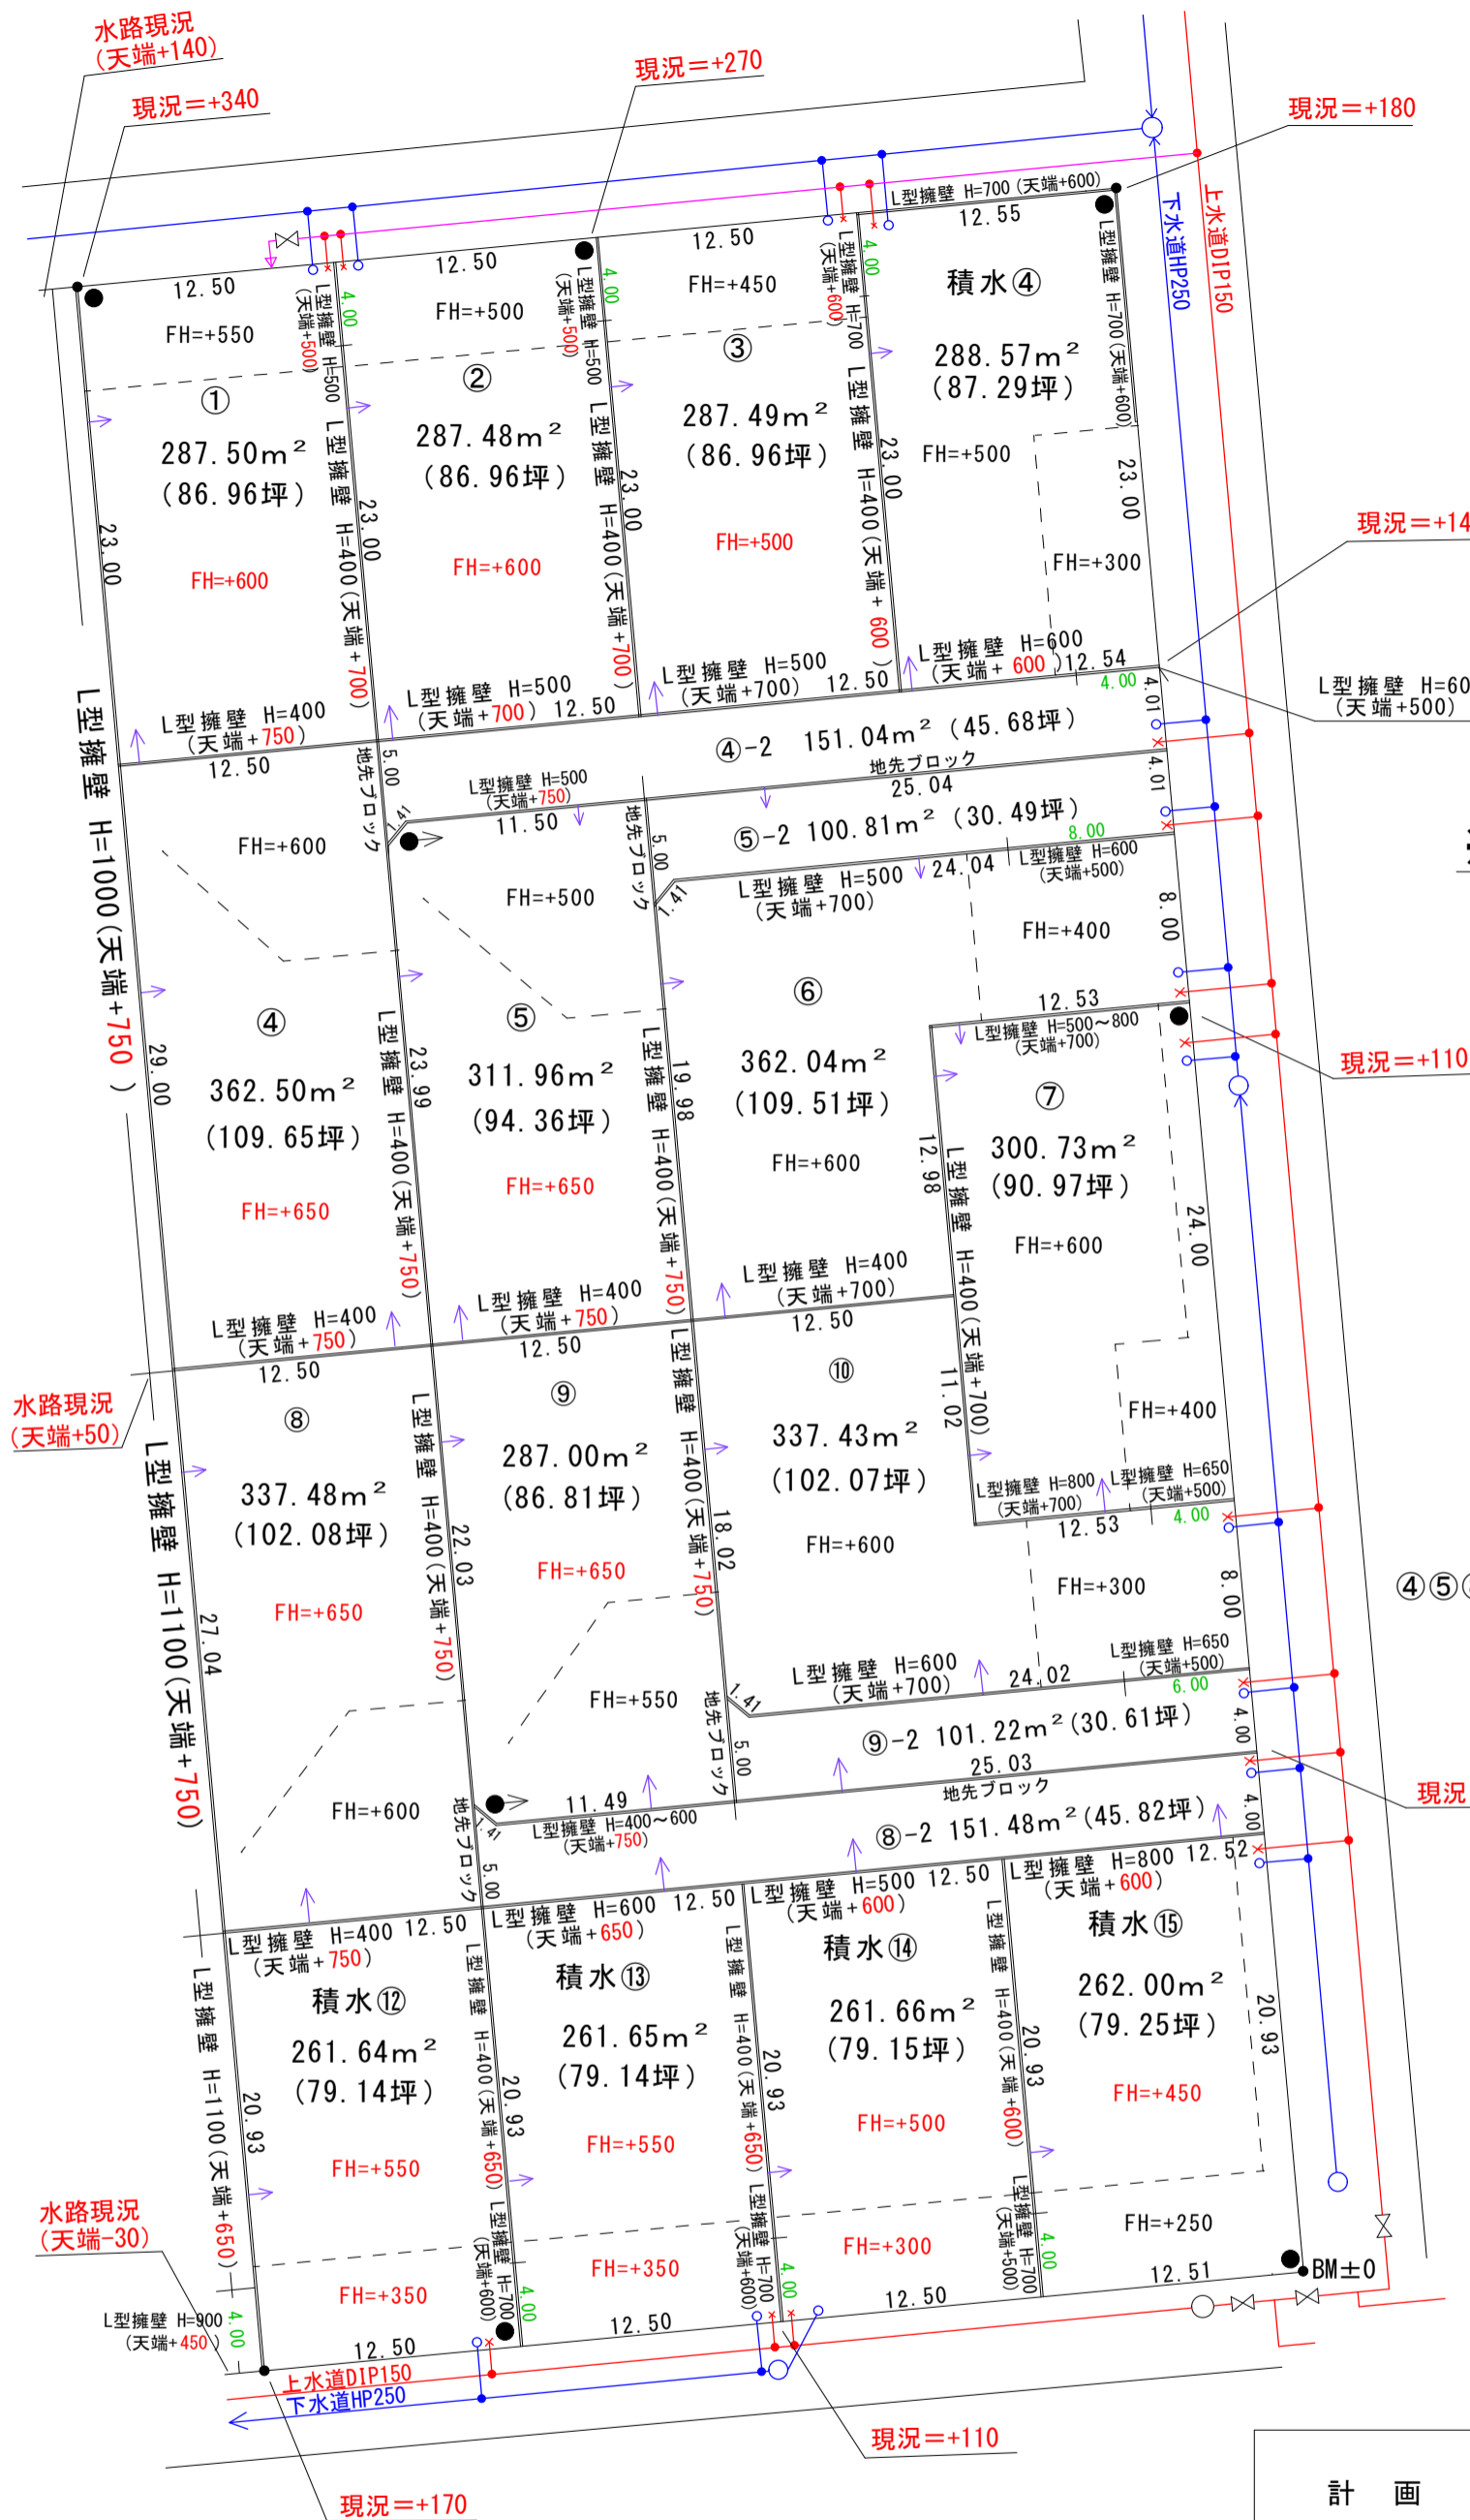

※計画図の内容は現時点のものとなります。
現場の状況により計画に変更が生じる
可能性があります。

計画	土地利用計画図		
区分	計画	縮尺	1/350
作成日	令和3年6月26日		
施工箇所	高崎市上佐野町字佐野堀594番		
作成者	高崎市上中居町43番地1 株式会社 阿久津都市開発 木暮		